

Środa Śląska dn. 09.09.2015 r.

L.dz. 2012/15

Pracownia Projektowa „PIK” s.c.
Anna i Maciej Pindurówie
ul. Szeroka 24
44 – 240 Żory

**Warunki ogólne i techniczne przełożenia odcinka sieci wodociągowej
w m. Rakoszyce, ul. Średzka – dz. nr 347/1.**


Odpowiadając na wniosek z dnia 07.09.2015 r., podajemy techniczne warunki przełożenia odcinka przyłącza wodociągowego - ocynk dn 25 przebiegającego przez działkę nr 347/1:

1. Zaprojektować przepięcie przyłącza z sieci wodociągowej - PE dn 110 znajdującej się w drodze, dz. nr 225.
2. Przełożenie odcinka przyłącza przewidzieć poza obręb projektowanego budynku, pozostałe dwa (nieczynne) odcinki sieci wodociągowej, do likwidacji wg załączonej mapy.
3. Na przyłączy zastosować rurę PEHD (1,0 MPa).
4. Wpięcie do sieci wykonać poprzez opasko-nawiertkę NWZ, która posiada zasuwę w komplecie. Inne rozwiązanie wymaga zastosowania zasuw typu fig 002 UG - bezdławikową, miękkouszczelniającą, emaliowaną lub epoksydową od wewnątrz. Należy stosować duże skrzynki uliczne do zasuw. W przejściach poprzecznych w pasie drogi i pobocza zastosować rurę osłonową.
5. Trasę przyłącza należy oznaczyć taśmą lokalizacyjną koloru niebieskiego o szerokości 225 mm z zatopioną wkładką metalową prowadzoną 20 cm nad grzbietem rur z odpowiednim wprowadzeniem do skrzynki zasuw.
6. Projekt trasy przyłącza wodociągowego uzgodnić w Średzkiej Wodzie Sp. z o.o. w Dziale Technicznym
7. Połączenie z siecią rozdzielczą może wykonać, po wcześniejszym uzgodnieniu tylko pracownik Średzkiej Wody Sp. z o.o.
8. Po wykonaniu przepięcia przyłącza należy przeprowadzić próbę szczelności na ciśnieniu 1.0 MPa zgodnie z PN-81/B-10725.


9. Przed zasypaniem wykopu należy wykonać geodezyjną inwentaryzację powykonawczą. Oznaczenie nadziemne wykonać tabliczkami zgodnie z PN-86/B-0970. Przyłącze po wykonaniu należy poddać płukaniu i zdezynfekować.
10. Po zakończonych robotach instalacyjno- montażowych przyłączyć zgłosić do odbioru końcowego w Spółce z o.o. Średzka Woda.

Do odbioru przyłącza należy przedłożyć następujące dokumenty:

1. Odpis niniejszych warunków przyłączenia.
2. Protokół robót zakrytych spisanych przez pracownika Średzkiej Wody Sp. z o.o.
3. Inwentaryzację geodezyjną wykonanego przyłącza .
4. Protokół prób szczelności przyłącza.
5. Protokół dezynfekcji przyłącza.
6. Oświadczenie wykonawcy.

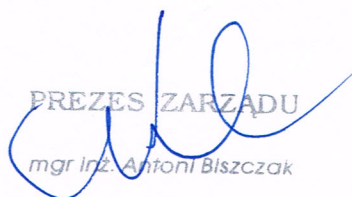
PREZES ZARZĄDU
mgr inż. Antoni Błuszczak

Sprawę prowadzi
W. Ziemichód

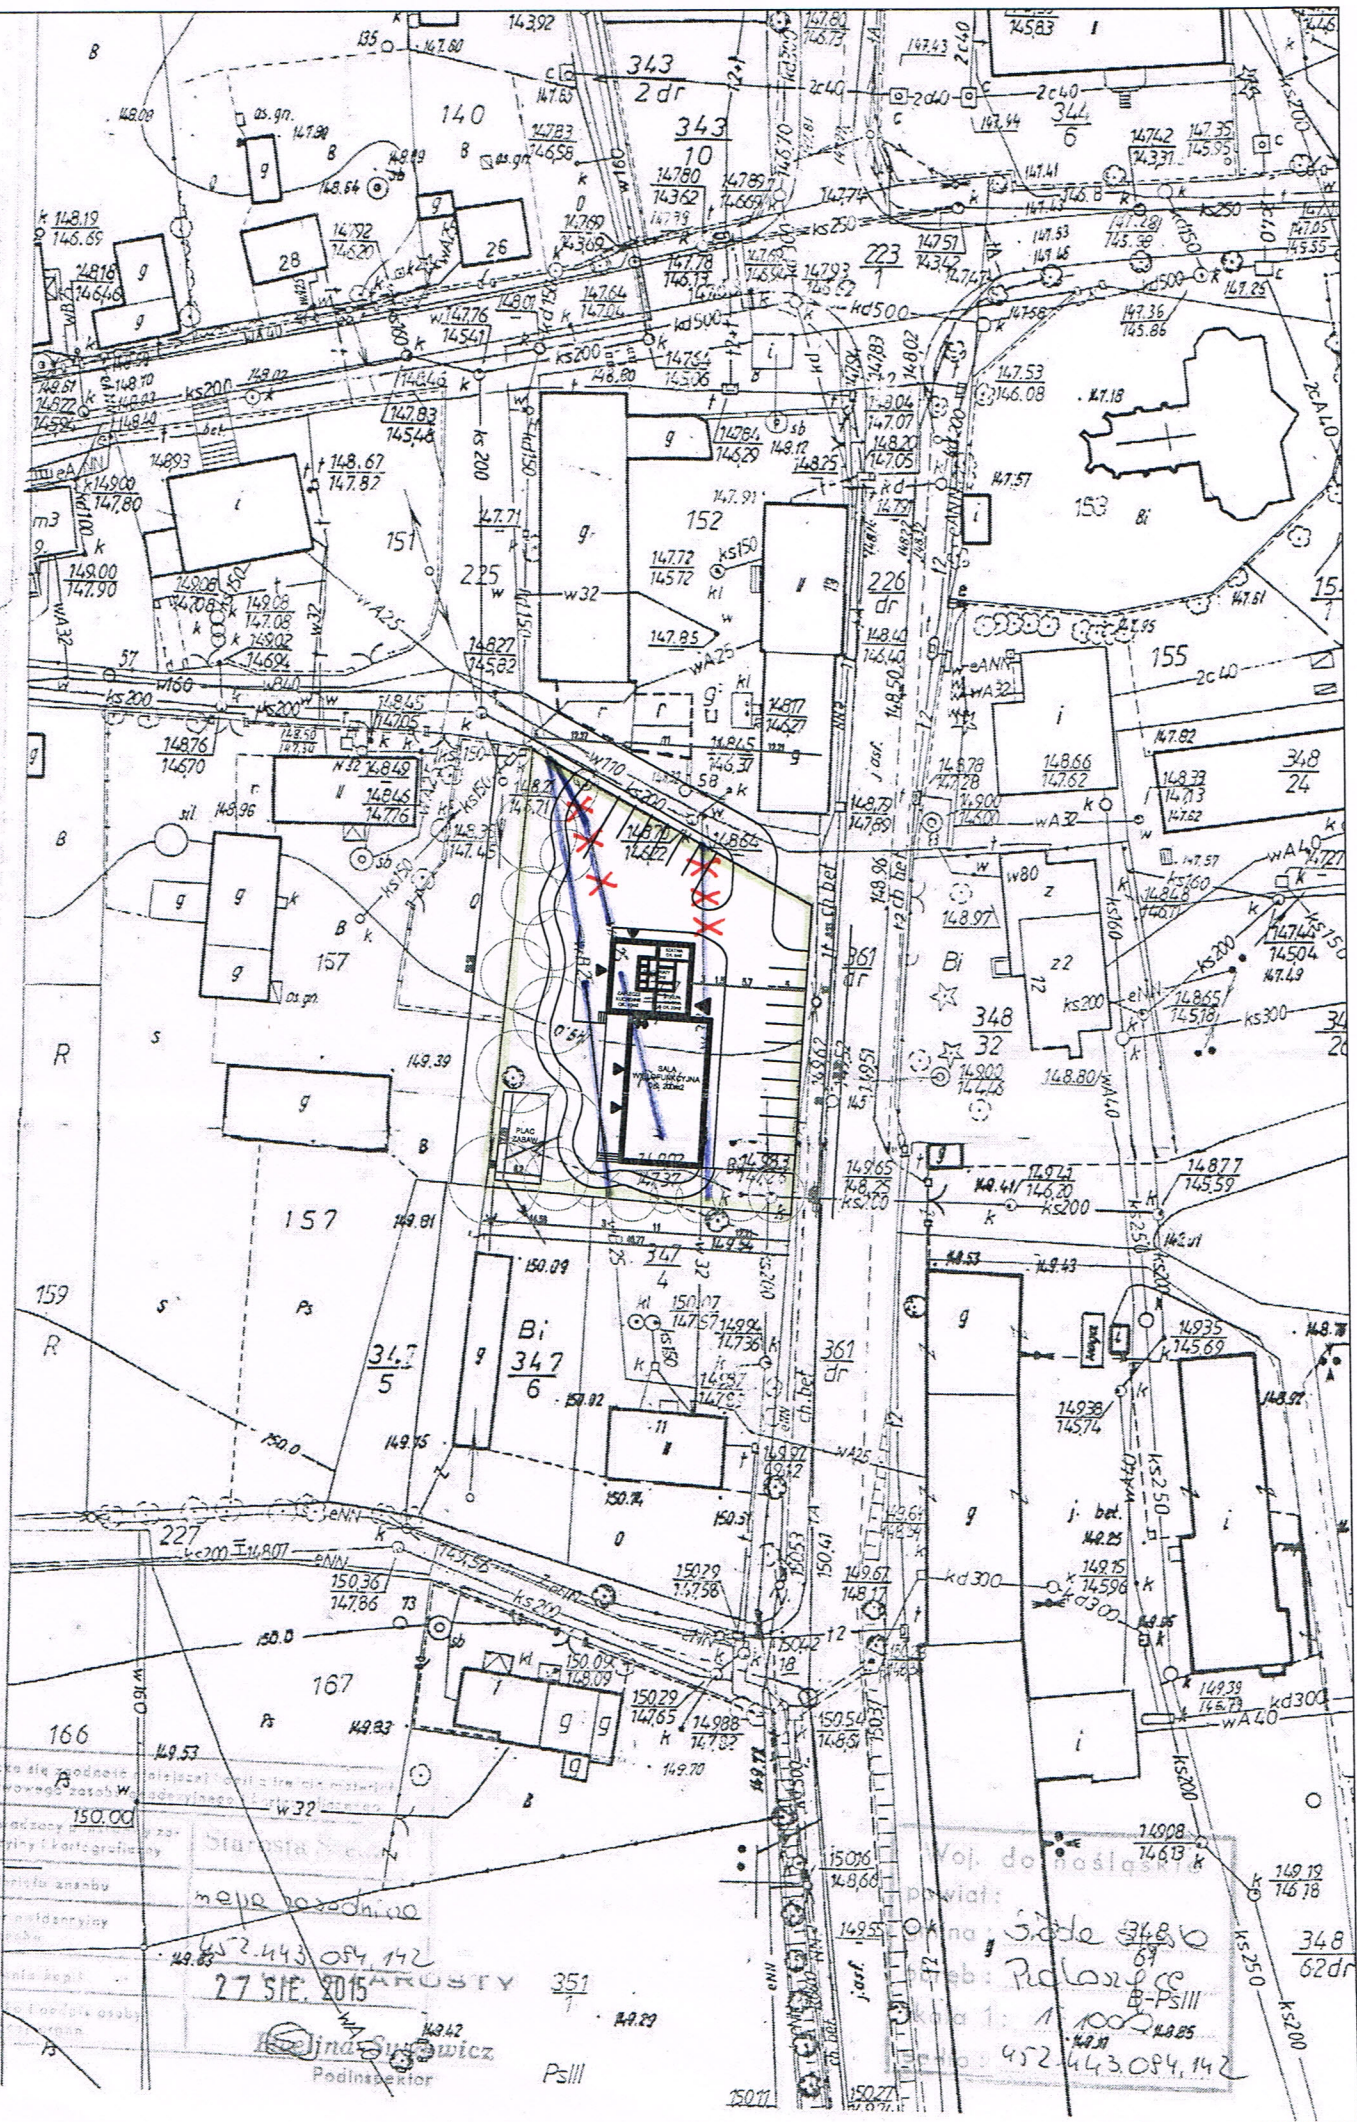




Identyfikator obiektu: 452.443.054.142



Podpis: PsIII






348/62dr

452.443.054.142